Vue longitudinale

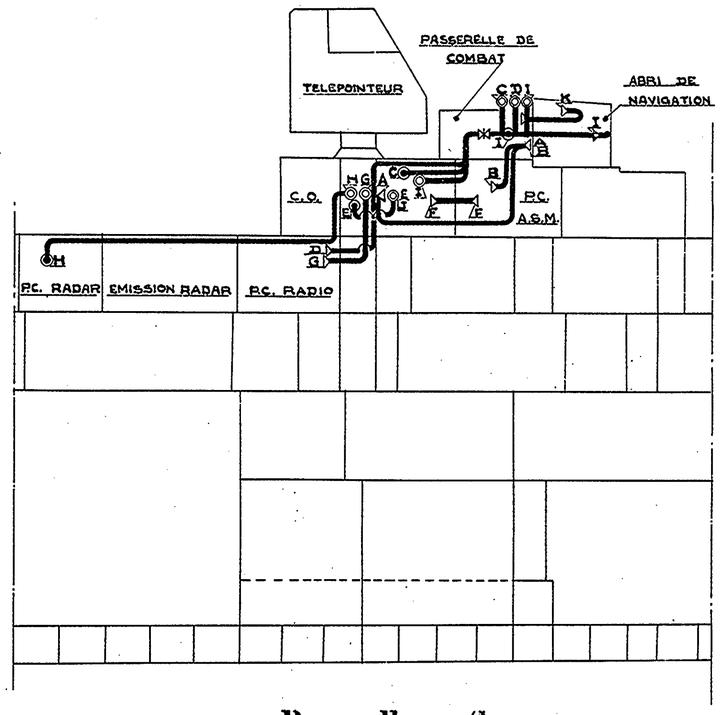

Passerelle Supérieure

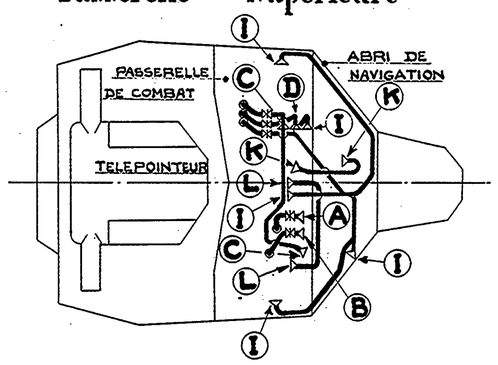

Passerelle Inférieure

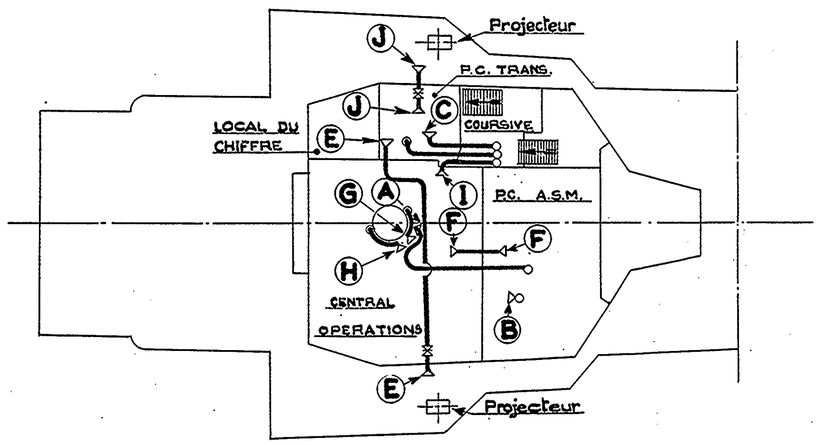

Roof de la Tengue

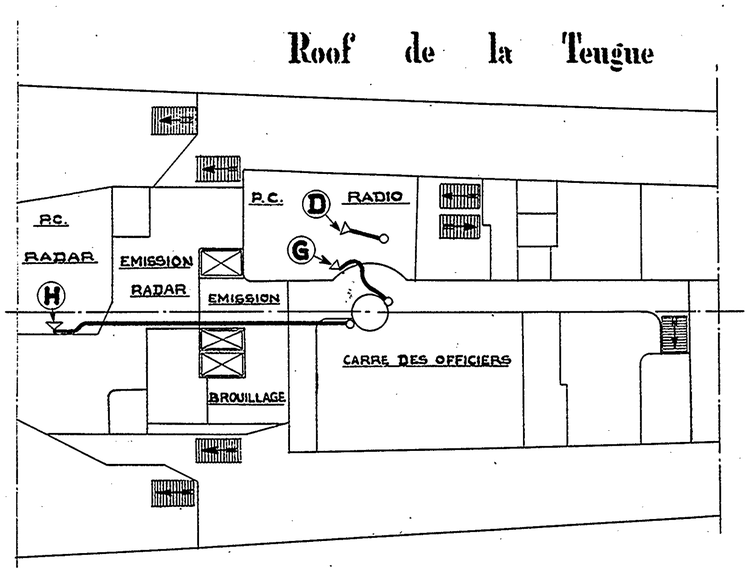

	TABLEAU DES LIAISONS
A	Passerelle de combat. abri de navigation à C.O.
B	Passerelle de combat. abri de navigation à P.C. A.S.M.
C	Passerelle de combat. abri de navigation à P.C. Trans.
D	Passerelle de combat. abri de navigation à P.C. Radio
E	Projecteur Td passerelle Inférieure à P.C. Trans
F	P.C. A.S.M à Central. Opérations
G	P.C. Radio à Central. Opérations
H	P.C. Radar à Central. Opérations
I	C.O. à passerelle de combat et table à cartes (abri Nav.n)
J	Projecteur Bd passerelle Inférieure à P.C. Trans
K	Passerelle de combat à compas magnetique (abri de nav.n)
L	Hutte phonie à passerelle de combat

NOTA — les tuyaux sont en laiton ø 52.1

LEGENDE

	STETHOSCOPE
	PAVILLON DE PORTE-VOIX

Escorteurs d'escadre

TYPE SURCOUF

Construits à LORIENT
sur les plans du Service Technique des Constructions et Armes Navales

2ème Tranche

SCHEMA DES LIAISONS PAR PORTE VOIX

Conforme à l'exécution
(à la date du : 1.1.57)

Echelle : 1/100

L'Ingénieur en Chef
du Génie Maritime

L'Ingénieur en Chef
du Génie Maritime
Chef de la Section des Const.s Neuves

L'Ingénieur Général
Directeur des Constructions et Armes Navales